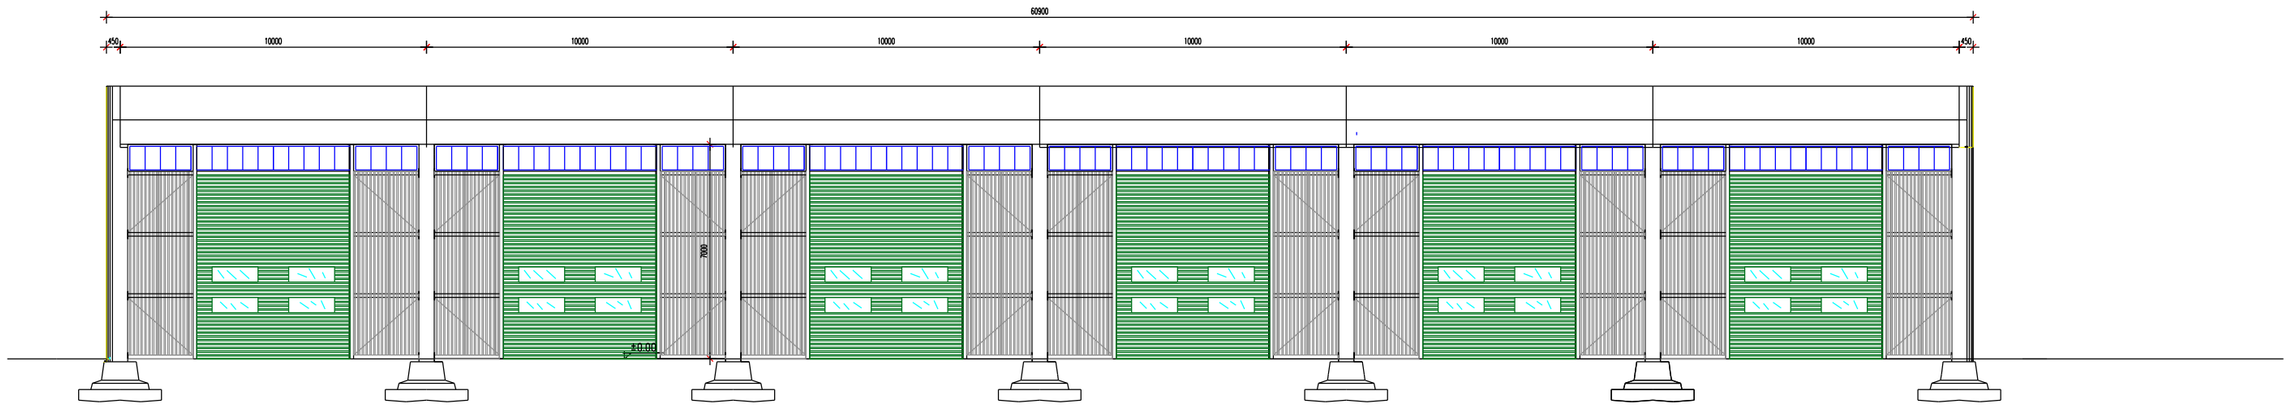

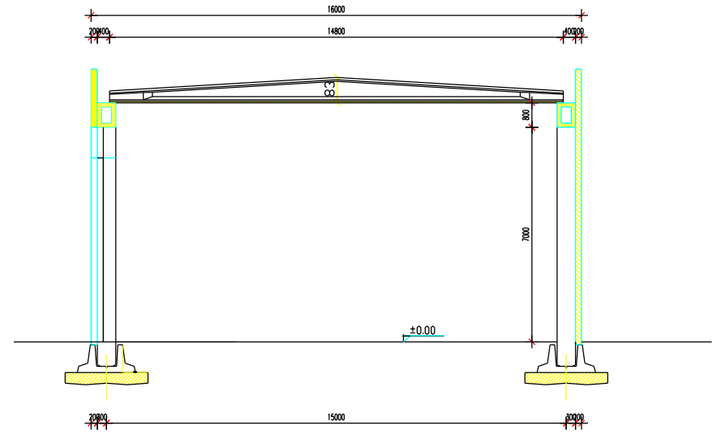

Sovraccarico Utile COPERTURA	.....	+ 20 Kg./mq.
Sovraccarico Utile SOLAIO	.....	Kg./mq.
RESIST. AL FUOCO		R 120
PREDISP. CARROPONTE	.....	Q.li

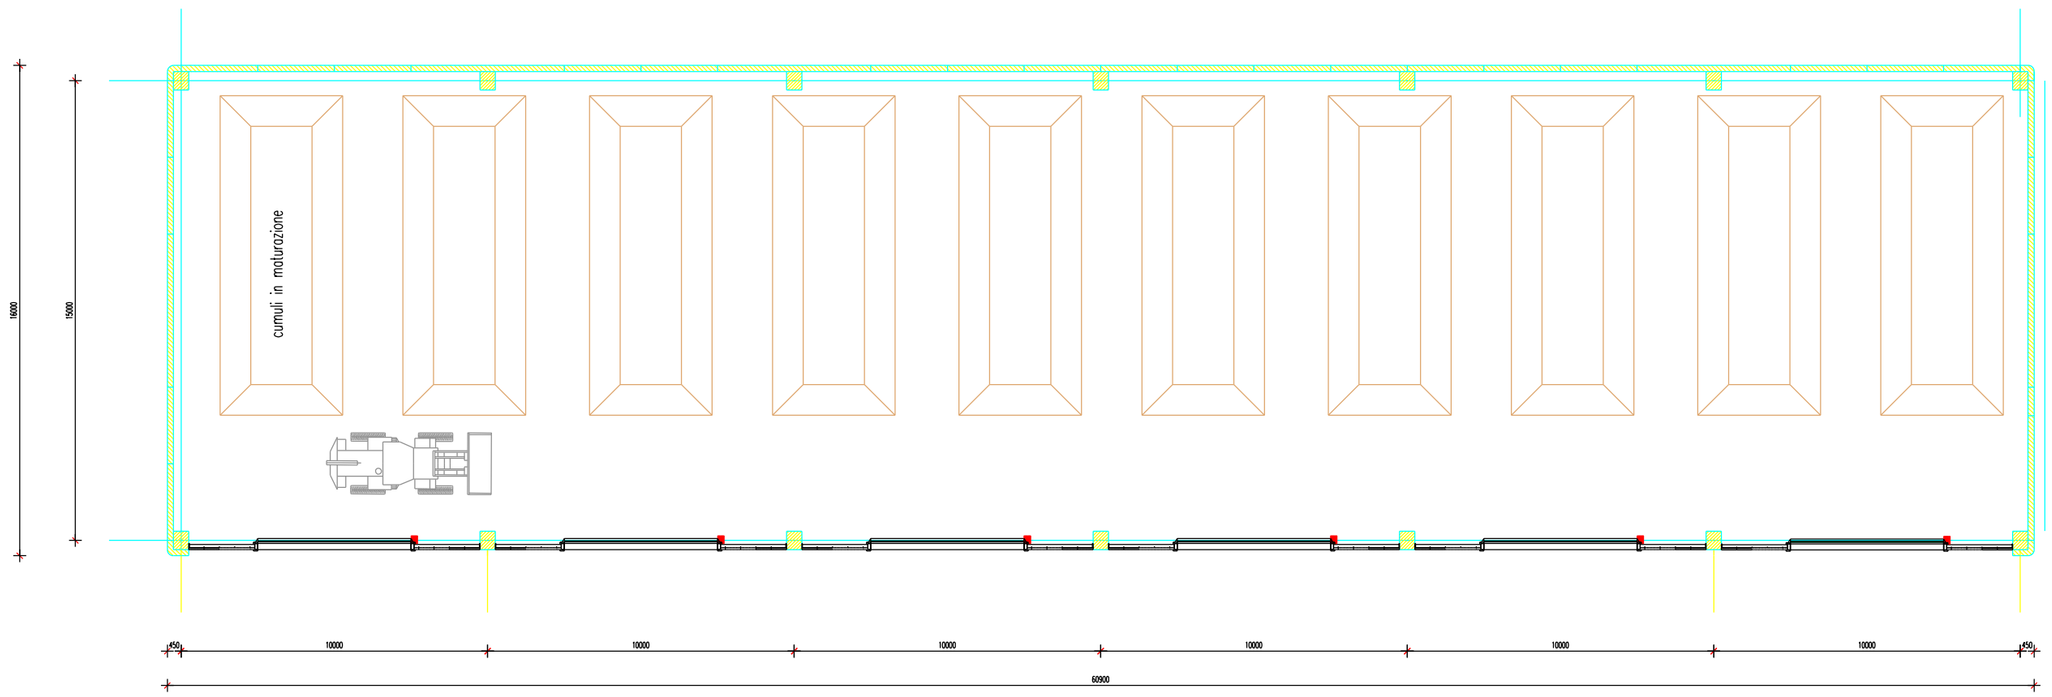

ACSR S.p.A.
AZIENDA CUNEESE SMALTIMENTO RIFIUTI
Via Ambovo - Loc. San Nicolao - 12011 Borgo San Dalmazzo

AUTORIZZAZIONE INTEGRATA AMBIENTALE
N.354 del 09 maggio 2008

Realizzazione nuove tettoie Tamponamento capannone C e modifiche capannone G

IMPIANTO DI TRATTAMENTO RIFIUTI SOLIDI URBANI

IMPIANTO DI COMPOSTAGGIO

IMPIANTO PER IL TRATTAMENTO
DEGLI IMBALLAGGI IN PLASTICA E CELLULOSICI

REVISIONE	DATA	DESCRIZIONE	REDATTO	VERIFICATO	APPROVATO
0	GIUGNO 2003	EMISSIONE DISEGNO			
1	SETTEMBRE 2011	AS BUILT (REVISIONE GENERALE) e modifiche non sostanziali			
2	SETTEMBRE 2015	AS BUILT (REVISIONE GENERALE) rinnova autorizzazione			

DISEGNATORE PREPARED | VERIFICATO VERIFD | APPR. APP'D | DATA DATE: Febbraio 2018

STRUTTURE in C.A. PREFABBRICATE (SEZ.G)
Maturazione Compost Qualità
titolo: PIANTA PILASTRI,COPERTURA ;SEZIONI E PROSPETTI

SCALA SCALE: 1:100

COMMESSA N° JOB N° | DISEGNO DRAWING: TAVOLA 3 | REVISIONE REVISION: 0 1 2

VIETATA LA RIPRODUZIONE ANCHE PARZIALE, RISERVATI TUTTI I DIRITTI A TERMINE DI LEGGE.